


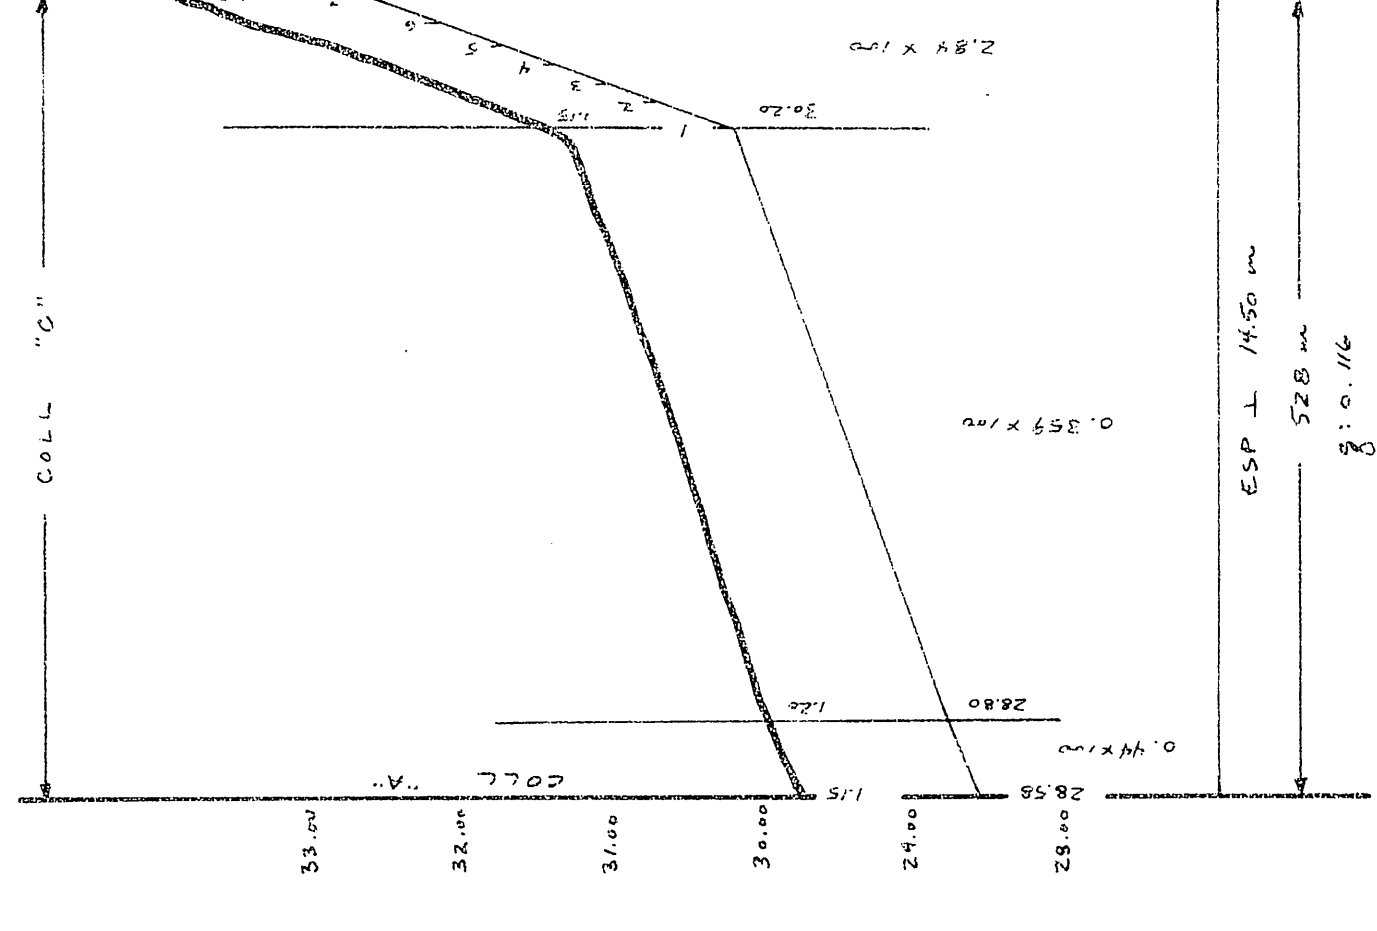


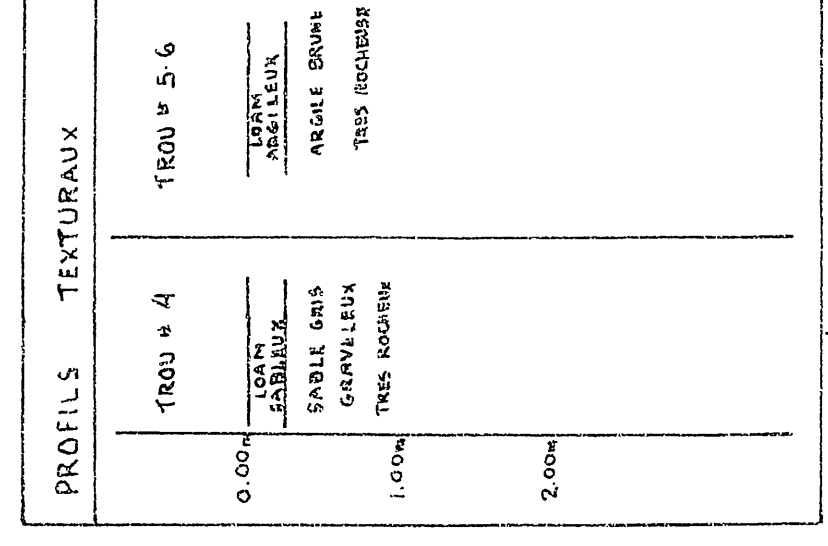

DÉSIGNATION	25 mm mm	76 mm mm	100 mm mm	125 mm mm	150 mm mm	200 mm mm	TOTAL
"A"		255	57	30		297	30
"B"				558			558
"C"				528			528
"D"			66	66			66
LATERAL				116			116
"A"				3194			3194
"B"				342			342
"C"				308			308
"D"				1851			1851
TOTAL		255	122	695		297	66
GROSS TOTAL							7363 m

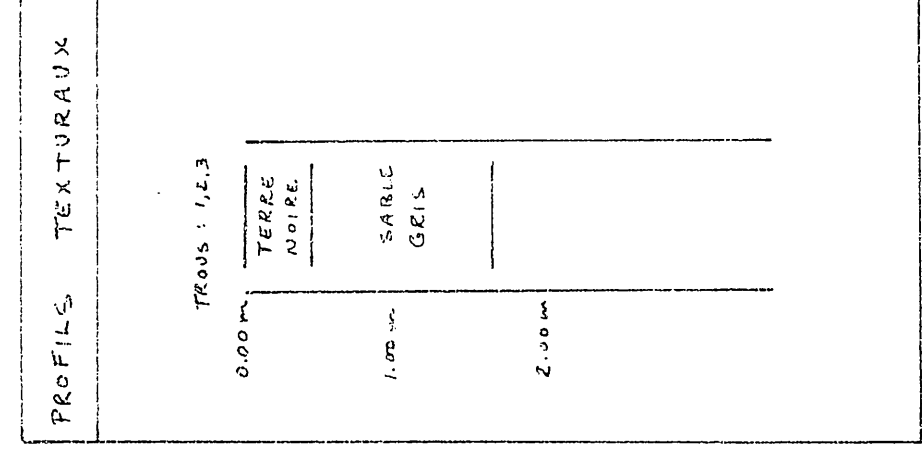

DRAIN EN ROUGE

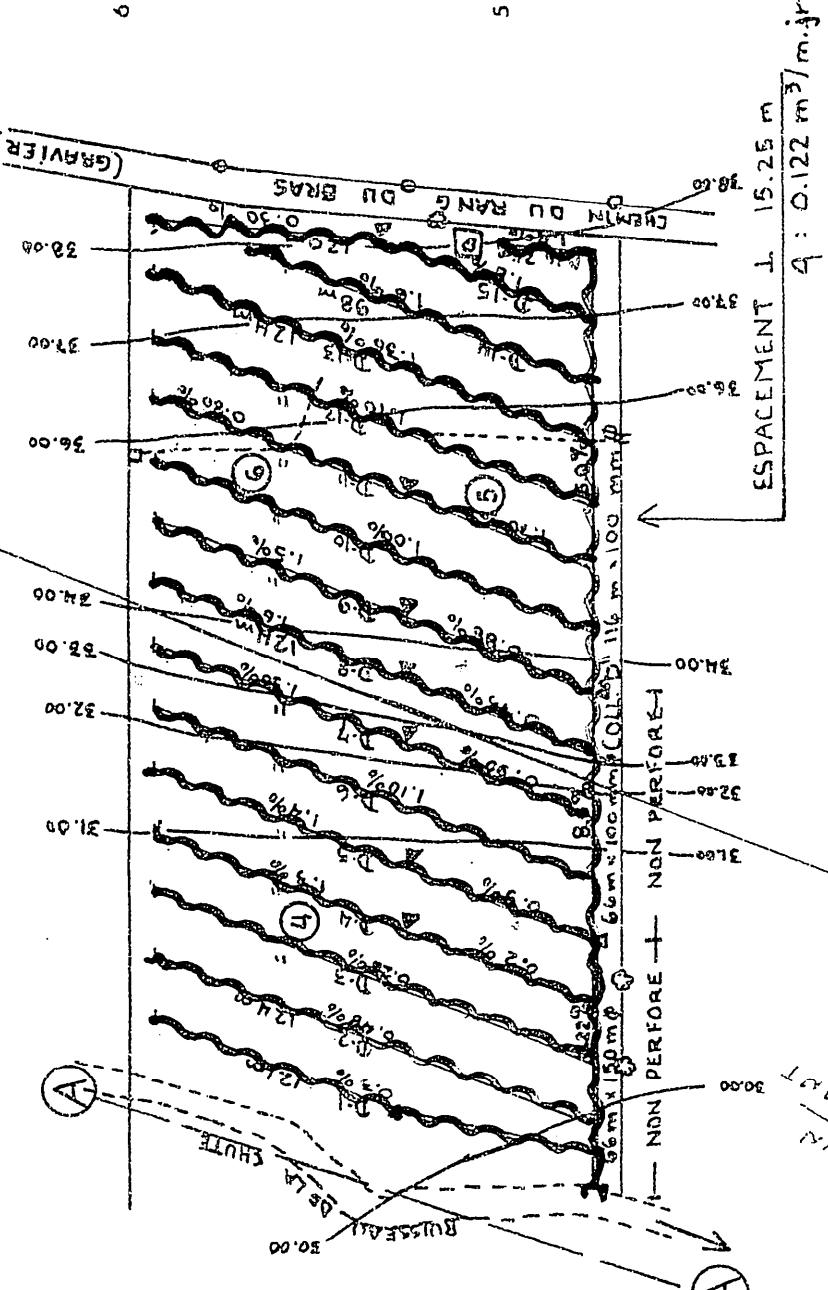

R.N.#1 ELEV.: 30.00 m
CLOU DE 12 CM DANS
PIQUET DE CLOTURE

Drainie en 1984

CONCESSION DU BRAS

1984
Coll. A: 300 m x 200 mm
29 m x 150 m

1986

COLL. A 15 m. x 100 mm PL. ENR. COLL. C. 528 m. x 100 mm. enr. COLL. E. 78 m. x 100 mm. enr.



1984

A-1 476m x 100mm pl.
A-2 476m x 11" pl.
A-3 476m x 11" pl.

Total: 3,176 m.

Total: 2429

10/21	ENTRÉE	100 mm	865 m
	ORDINAIRE	100 mm	1168 m
	ORDINAIRE	150 mm	66 m

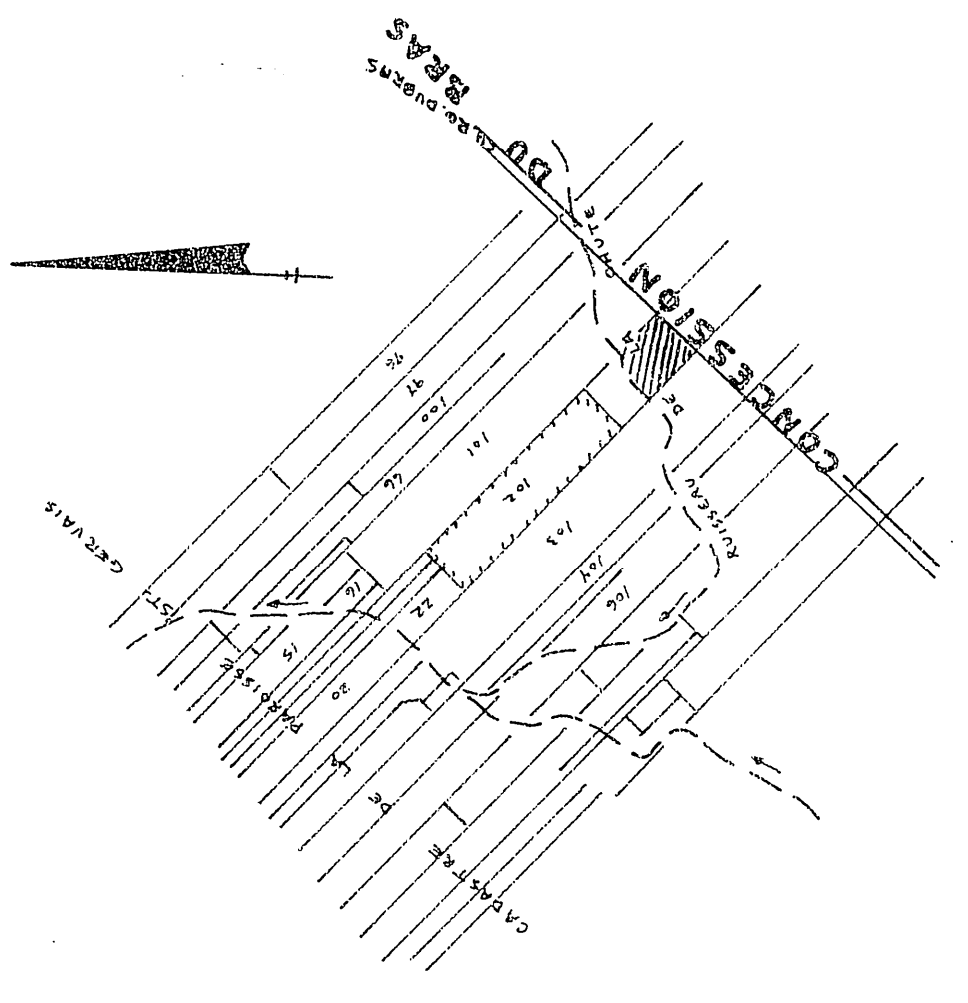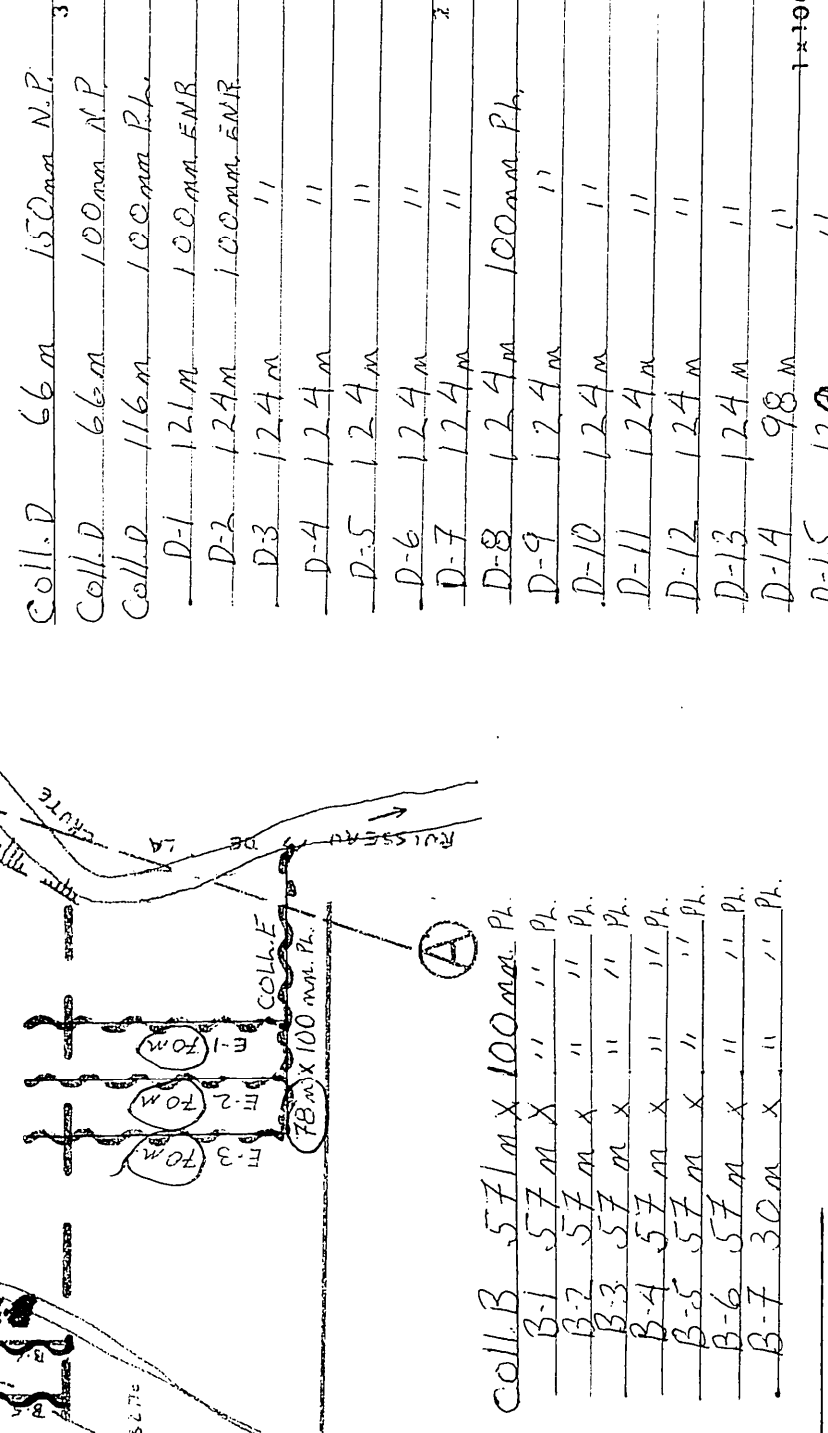

SUPERFICIE TOTALE ETUDIEE : 9,30 HECTARE


PLAN DE LOCALISATION

ECHELLE 1/20,000

REF. 21 L/15 200-0101

LEGENDA

- | | |
|--|--|
| Rivière cours d'eau existant projeté | |
| Fosse existant projeté | |
| Lac marécage existant projeté | |
| Drainage souterrain existant | |
| Conduit souterrain existant | |
| Drains existants projetés | |
| Changement de pente | |
| Bouche de décharge | |
| Diamètre des drains 4" 6" 8" 10" | |
| Limite approximative de bassin versant | |
| Ligne téléphonique aérienne souterraine | |
| Ligne de transmission | |
| Ligne d'égoutte encliquette aérienne souterraine | |
| Rapide barrage chute | |
| Station de pompage | |
| Regard puits | |
| Trou de sondage | |
| Superficie étudiée drainage interne suffisant | |
| Courbe de niveau | |
| Zone boisée buisson, arbre isolé | |
| Coulee | |
| Bas vs roches en surface enterrées | |
| Limites de zones | |

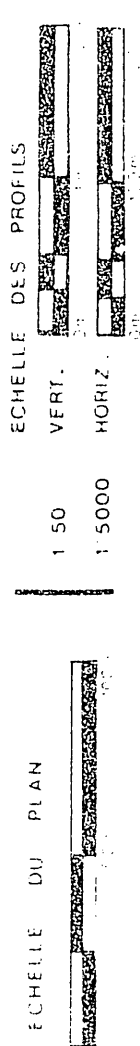

GUY AREL
ingénieur
drummondville 819-470-2723

MARCEL POIRIER & FILS INC.
DOCUMENT MANDATE PAR: GILLES VERMETTE
ADD POST 131 Rang 1 Est

St-Gervais
CPE - Bellechasse
TEL - 1-418-687-3871

Plan Refut


FERME	GILLES	VERMETTE
LOT.	102	
RANG	CONCESSION	DU BRAS
MUNICIPALITE	ST-GERVAIS	
COMTE MUNICIPAL	:	BELLE C
DISTRICT ELECTORAL	:	BELLE C

PLAN No S-1522-193-P

[illegible]

Service

DRAINAGE COMPLETE