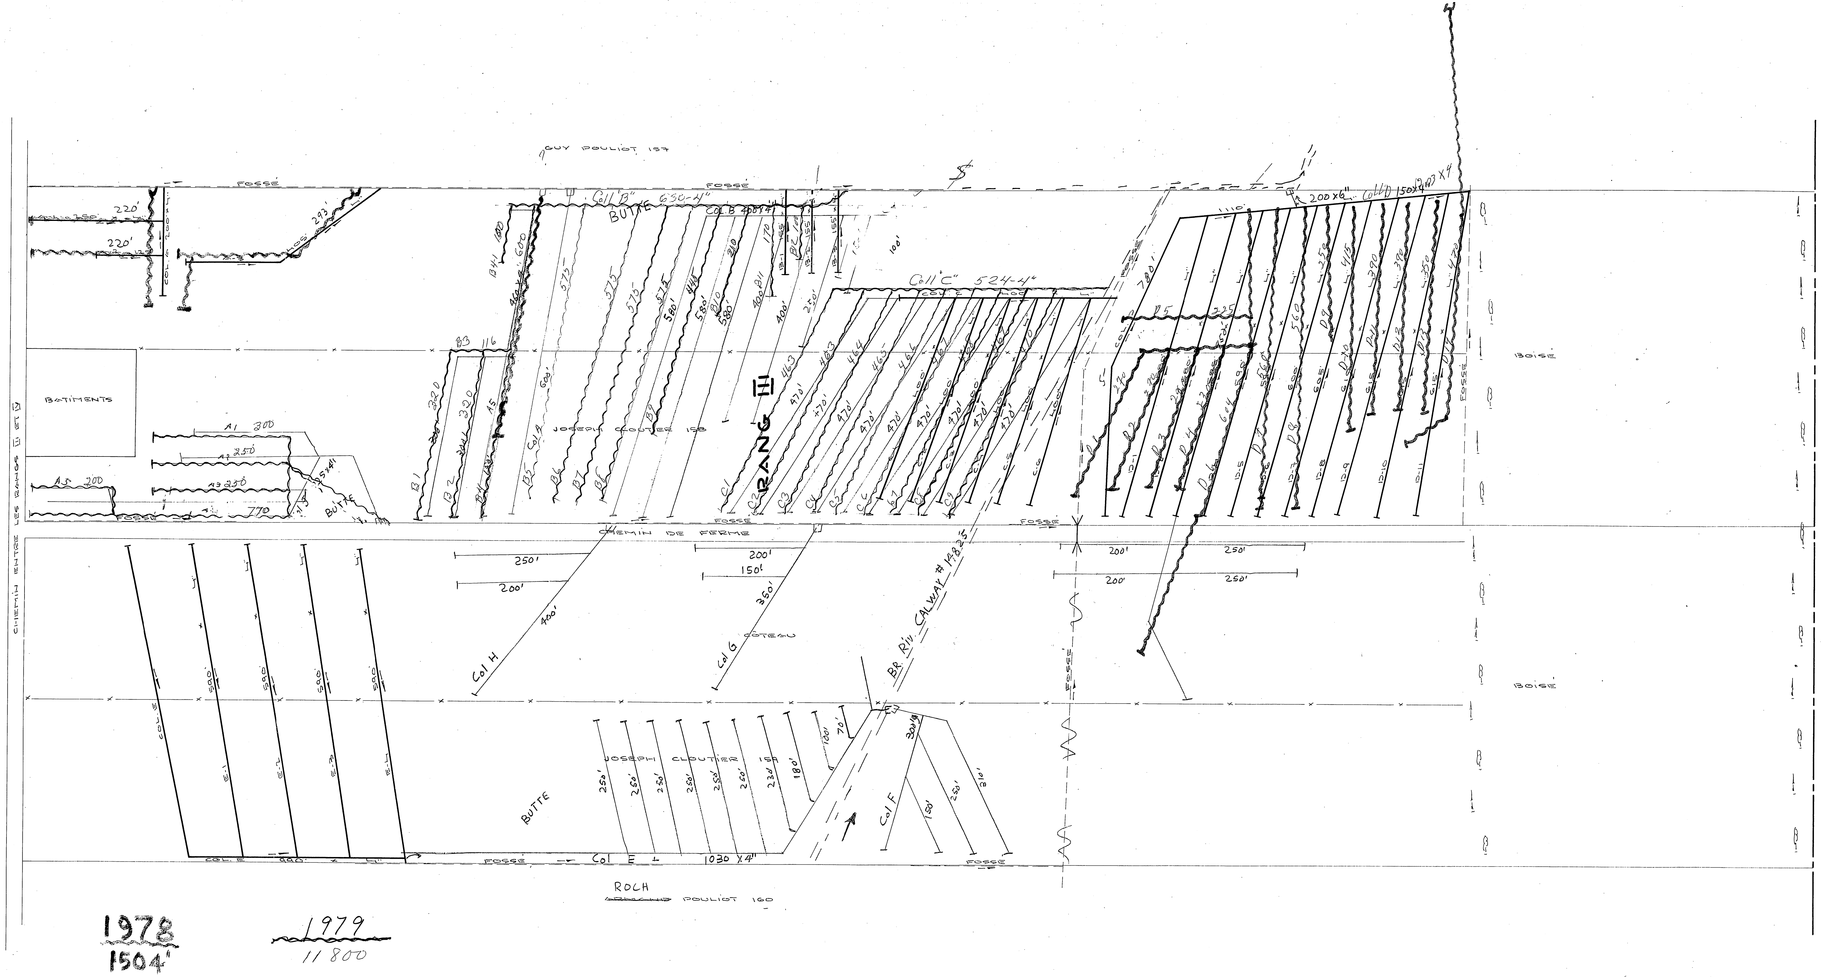

DESIGNATION		DRAINS REQUIS 6"	DRAINS REQUIS 4"	DRAINS INSTALL. 6"	DRAINS INSTALL. 4"
COLLECTEUR	A		~~3200~~ 3200		
LATÉRAL	B		~~3440~~ 3440		
COLLECTEUR	C		~~4830~~ 4830		
COLLECTEUR	D	200	~~8785~~ 8985		
COLLECTEUR	E		~~2360~~ 2360		
TOTAL	F		~~4010~~ 4010		
GRAND TOTAL	H	16,424	~~20,620~~ 20,820		

PROFONDEUR ft MINIMUM DES DRAINS: 3.0
DEMANDE DU 21 JUIN 1967
J. 1645
b. Total 30,620
R.Bill 75-05-02

LÉGENDE
CHEMIN - ROUTE
C.C. FOSSÉ
CLÔTURE
LIGNE DE RANG
DRAINS REQUIS
" EXISTANTS

ÉCHELLE : 1" = 100'-0"

L'HYDRAULIQUE AGRICOLE

Ministère de L'AGRICULTURE et de la COLONISATION
PROVINCE DE QUÉBEC

J. G. LABBÉ & FILS
DRAINAGE SOUTERRAIN
FERME ~~JOSEPH~~ CLOUTIER
MUNICIPALITÉ DE LA PAROISSE DE ST-ODILON-DE-CRANBOURNE COMTÉ DE DORCHESTER
DISTRICT ÉLECTORAL DE DORCHESTER
RELEVÉ PAR : J.M. DUMONT PRÉPARÉ PAR : J.M. DUMONT
DESSIN PAR : P. MERCIER REVISÉ PAR : Maurice Demers ing.

PLAN N°S-6512 | FEUILLE 1 DE 1

APPROUVÉ PAR J. B. Lemieux
CHEF DU DISTRICT N°2
QUÉBEC LE 20 AOÛT 1968

27035 LABBÉ J.G.

J1200-2