DRAIN POSÉ EN 87 → 4652

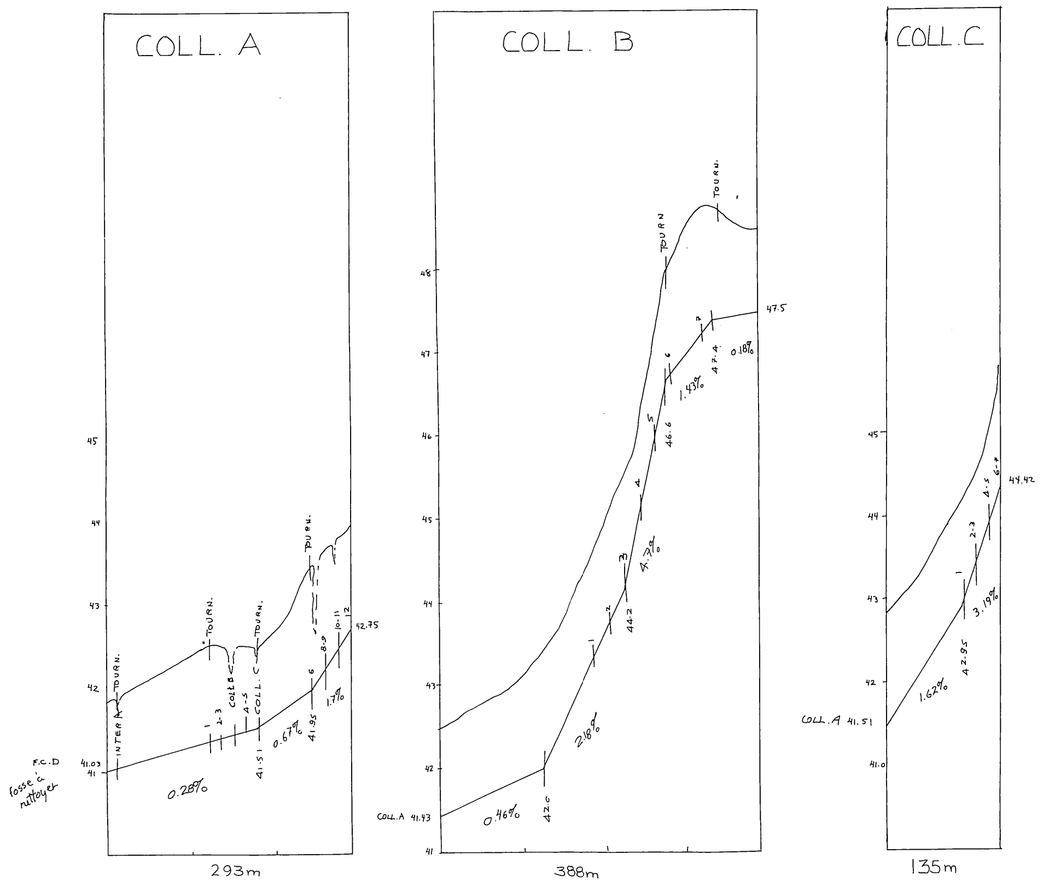

DRAINS REQUIS

DÉSIGNATION	PLASTIQUE 10" 250 mm	8" T.C. 200 mm	8" 200 mm	6" 150 mm	4" 100 mm
COLL A				180	113
LAT A					1569
COLL B					388
LAT B					1258
COLL C					135
LAT C					475
COLL ~~INTERC~~ A					
LAT A					316
COLL ~~INTERC~~ B					
LAT B					301
COLL					
LAT					
COLL					
LAT					
COLL TOTAL				180	636
LAT TOTAL					3919
GR TOTAL	4735 MÈTRES LINÉAIRES				

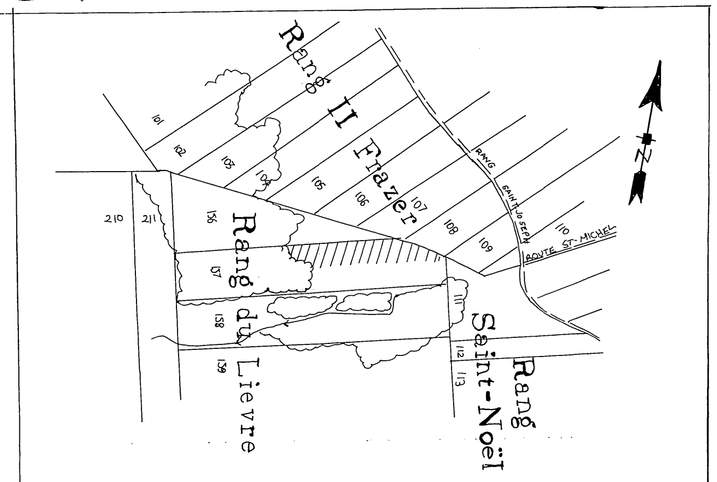

SUPERFICIE : 6.45 HA 16 ACRES 19 ARP.²

PLAN DE LOCALISATION

échelle: 1:20000 référence: 21L-06-200-0201

LÉGENDE

Notez : VOIR MODIFICATION DE PLAN 87 DANS DOSSIER

- Repère de nivellement ..... R.N.
- Rivière, cours d'eau existant, projeté
- Fossé existant, projeté
- Lac, marécage, étang, gravière ..... lac
- Drainage souterrain existant
- Conduit souterrain existant
- Drains existants, projetés
- Changement de pente
- Changement de diamètre
- Bouche de décharge
- Diamètre des drains 100, 150, 200, 250 mm
- Clôture
- Ligne téléphonique aérienne, souterraine
- Ligne de transmission
- Ligne d'énergie électrique aérienne, souterraine
- Rapide, barrage, chute ..... r bar. r r
- Station de pompage
- Regard, puisard ..... R P
- Trou de sondage
- Superficie étudiée, drainage interne suffisant ..... S.I.E.
- Courbe de niveau 80
- Zone boisée, buisson, arbre isolé
- Coulée
- Tas de roches en surface, enterrées ..... TR RE
- Limites de zones

RECOMMANDATION:
DRAIN ENROBE D'UN FILTRE EST REQUIS

PROFILS TEXTURAUX

TROU #1
0.0 — TERRE VEGETALE
0.3 — LOAM SABLEUX
0.9

TROU #2 #3
0.0 — TERRE VEGETALE
0.3 — LOAM LIMONEUX
0.9

TROU #4
0.0 — TERRE VEGETALE
0.3 — SABLE LOAMEUX
0.9

échelle du plan
1 : 2,000 — 50 mètres

échelle des profils
VERT. 1:50 — 0 .5 1.0 1.5
HORIZ. 1:5,000 — 0 50 100 150m

JULIETTE FERLAND, ingénieur et agronome
2070 route Kennedy,
St-Isidore, Beauce Nord, Qué. G0S 2S0
Tél.: (418) 882-2820

PROJET PRÉPARÉ POUR:
FERME JAROLYN INC.
A/s ROLAND LAROCHELLE
286, RANG SAINTE-ANNE
SAINT-NARCISSE DE BEAURIVAGE
LOTBINIERE
G0X 2Y0
NO.TEL.: 475-6845
NO. DE PRODUCTEUR: JARO 8536 0112

INGÉNIEUR JULIETTE FERLAND 35318 QUÉBEC

LE 1 octobre 1987

Note : VOIR MODIFICATION DE PLAN DANS DOSSIER

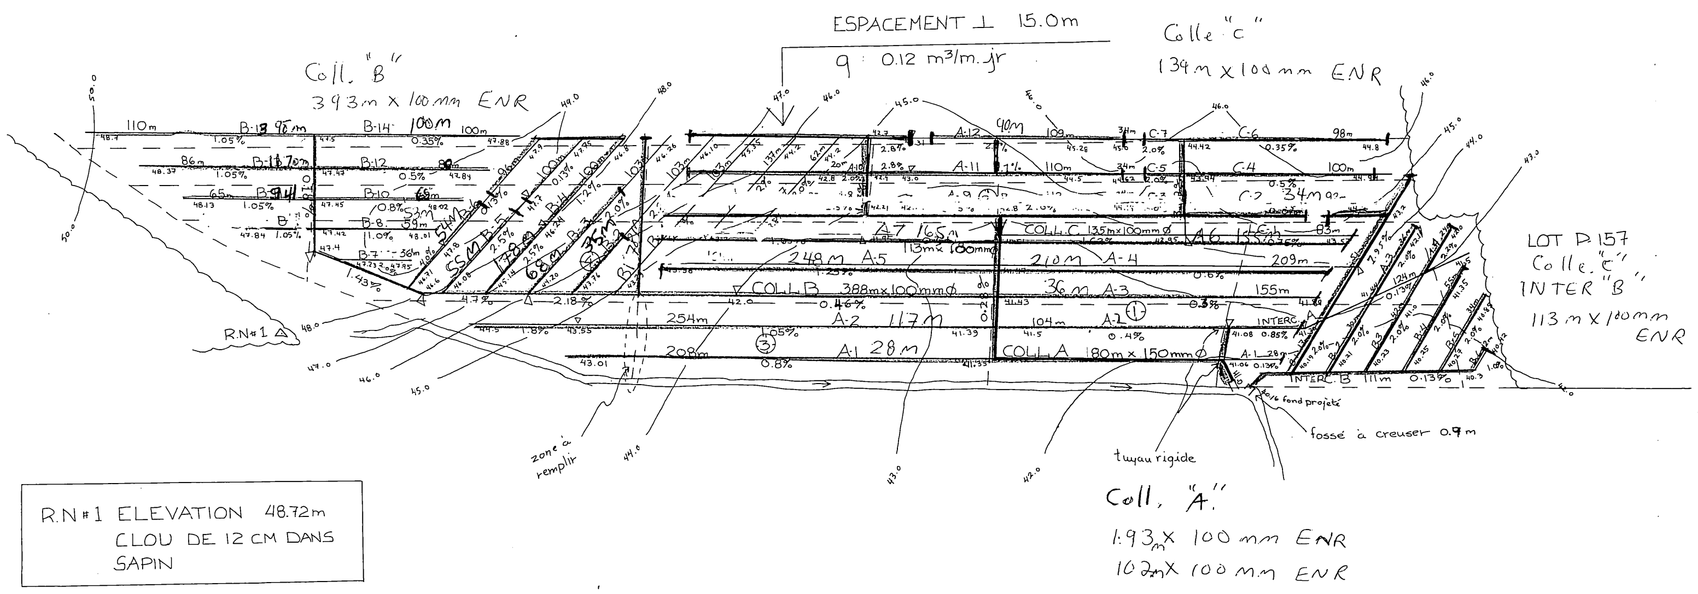

R.N#1 ELEVATION 48.72m
CLOU DE 12 CM DANS SAPIN

PLAN DRAINAGE SOUTERRAIN

FERME ..... JAROLYN INC.
LOT(S) ..... P. 157
RANG ..... DU LIEVRE
MUNICIPALITÉ ..... SAINT-NARCISSE DE BEAURIVAGE
COMTÉ MUNICIPAL ..... LOTBINIERE
DISTRICT ÉLECTORAL ..... LOTBINIERE

PLAN NO 87-88 — FEUILLE 1 DE 1

MINISTÈRE DE L'AGRICULTURE
DES PÊCHERIES ET DE L'ALIMENTATION
BUREAU DES RENSEIGNEMENTS AGRICOLES
DÉPOSÉ LE :

BUREAU DE RENSEIGNEMENTS AGRICOLES
175, RUE PRINCIPALE
ST-FLAVIEN
COMTÉ LOTBINIÈRE
G0S 2M0

DESSINE PAR: D. BROCHU TECH. AGR.

38030 JAROLYN