MUNICIPALITÉ DE LA PAROISSE DE STE. HÉNÉDINE
RANG GRANDE LIGNE

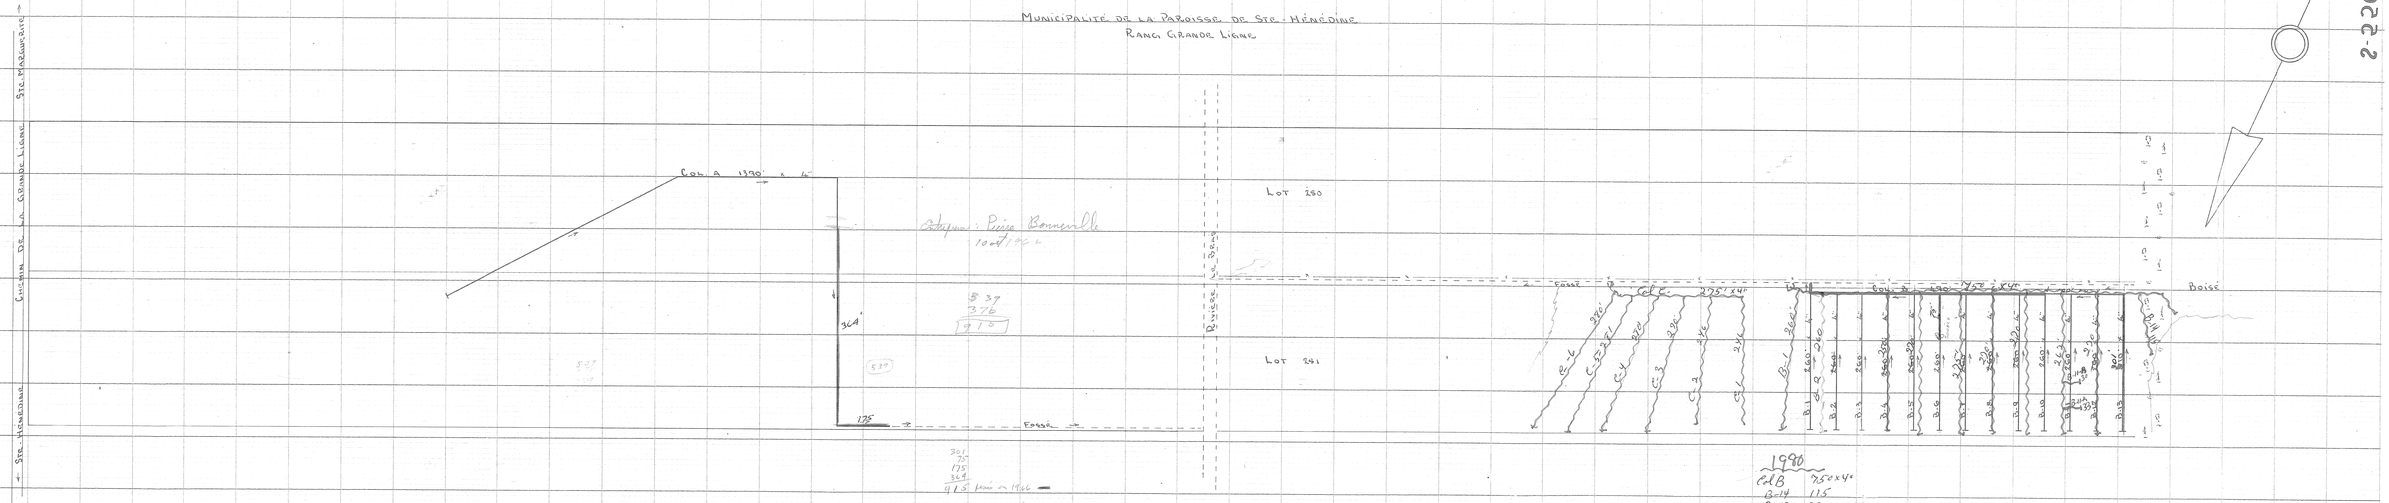

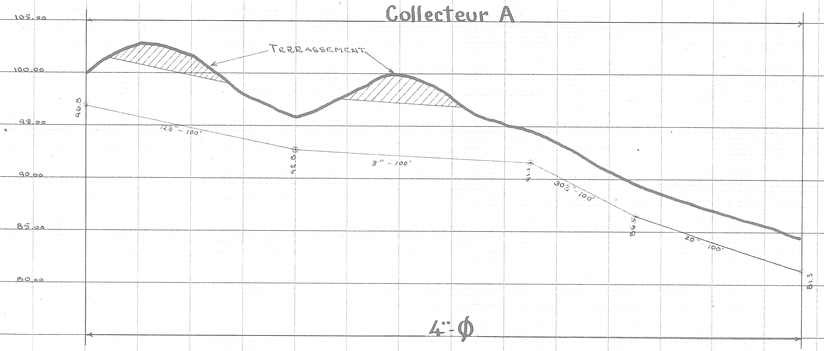

Echelle : Horiz. : 1" = 100'
Vert. : 1" = 5'

	DRAINS REQUIS		DRAINS INSTAL.	
DÉSIGNATION	6"	4"	6"	4"
COLLECTEUR A		1390'		
COLLECTEUR B	490'	3550'		
TOTAL	490'	4900'		
GRAND TOTAL	5390'			

PROFONDEUR MINIMUM DES DRAINS : 30"
DEMANDE DU 10 FÉVRIER 1966

	1990'
Col B	750 x 4"
B-14	115
B-12	220
B-11	262
~~B-10~~	33
B-11-B	30
B-8	270
B-7	270
B-9	275
B-5	270
B-4	260
B-2	260
B-1	260
Col C	275
C-1	246
~~C-2~~	~~246~~
C-3	270
C-4	270
C-5	271
C-6	280
	7.5193

LÉGENDE
DRAINS REQUIS
" EXISTANT
C.D. FOSSE
EXUTOIRE

ECHELLE : 1" = 100'

Division de L'HYDRAULIQUE AGRICOLE

Ministère de L'AGRICULTURE et de la COLONISATION
PROVINCE DE QUÉBEC

DRAINAGE SOUTERRAIN

FERME J.A. BRETON
MUNICIPALITÉ DE LA PAROISSE DE STE. HÉNÉDINE
COMTÉ DE DORCHESTER
DISTRICT ÉLECTORAL DE DORCHESTER
RELEVÉ PAR : C. BRODEUR — PRÉPARÉ PAR : C. BRODEUR
TRACÉ PAR : P. MERCIER — REVISÉ PAR : [illegible]

PLAN No S-5502 — FEUILLE 1 DE 1

APPROUVÉ PAR : [illegible]
CHEF DU DISTRICT No 2
QUÉBEC LE 26 AOUT 1966

2-2205

MINISTÈRE DE L'AGRICULTURE
Service Hydraulique Agricole
109, RUE ST-JEAN, ST-ISIDORE
CTÉ BEAUCE. — G0S 2J0

26040 BRETON J.A.