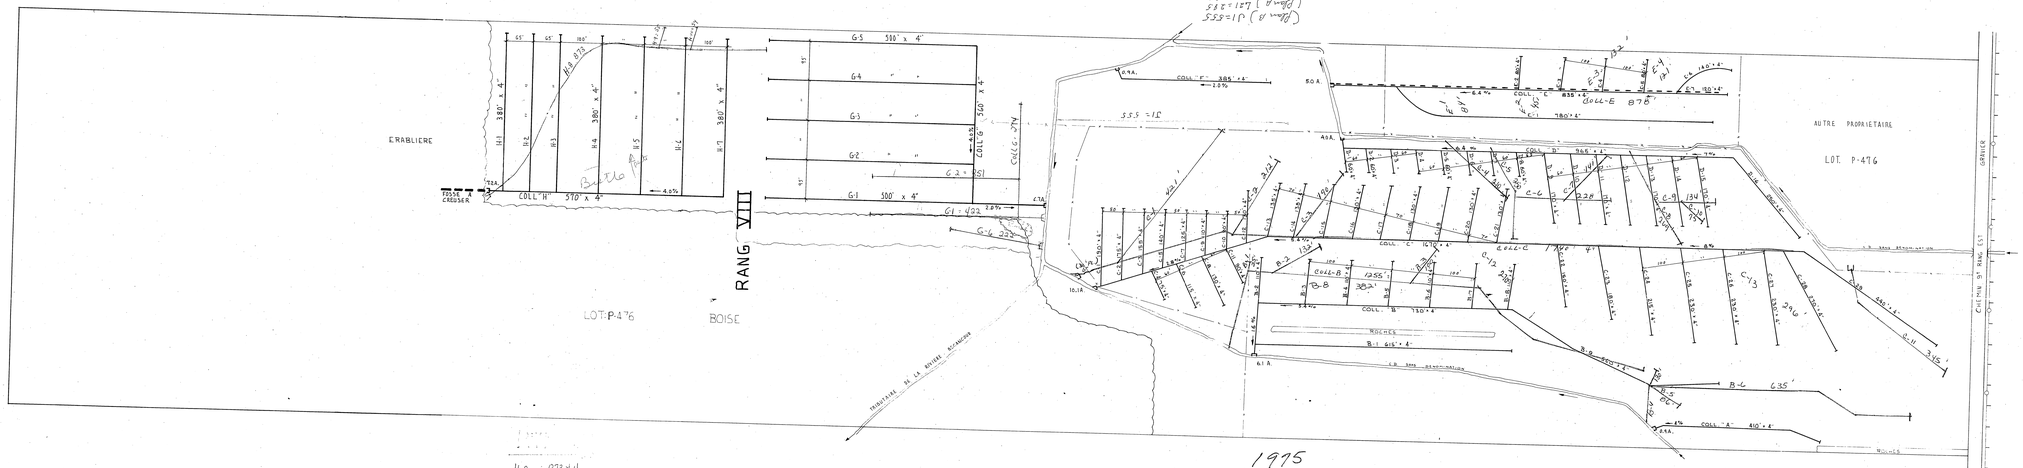

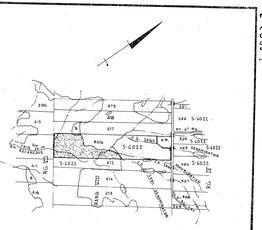

SUPERFICIE DU LOT P-476
CULTIVEE: 347 ACRES
NON CULTIVEE: 60 ACRES
BOISEE : 43.1 ACRES
TOTALE : 46.8 ACRES

PLAN DE LOCALISATION
ECHELLE : 1/20000
REF. 21 L 3 S.O.

LEGENDE

Echelle 1 po. = 100 pi.

Desjardins, héroux, héroux, lemay, ouellette, provencher, tremblay,
INGENIEURS - CONSEILS
Drainage souterrain - Irrigation - Sol de la Montérégie

INGENIEUR
Jean Marcel Provencher
P.Eng.
LE 6 MAI 1976

PROJET PREPARE POUR LE COMPTE DU MINISTERE DE L'AGRICULTURE DU QUEBEC

Direction du Génie — Ministère de L'AGRICULTURE DU QUEBEC

DRAINAGE SOUTERRAIN

FERME	BENOIT COTE
LOT	P-476
RANG	VIII
MUNICIPALITE	CANTON IRELAND, PARTIE NORD
COMTE MUNICIPAL	MEGANTIC
DISTRICT ELECTORAL	FRONTENAC

PLAN No S-6022-B — FEUILLE 1 — No 1

APPROUVE POUR LE MINISTERE PAR J. Bilodeau LE 24 JUIN 1976

H-8 : 873 x 4
CALL-G : 274 x 4
G-1 : 422 x 4
G-2 : 351 x 4
G-6 : 222 x 4
H-9 : 55 x 4
H-10 : 59 x 4
total ~~3055 x 4~~ 2656 "

1975

~~COLL-E 1790'~~
~~PLUS FINAL 878' (E)~~

COLL-E	1790'	(30' 6" PL.)
C-1	931'	
C-2	212'	
C-3	190'	
C-4	210'	
C-5	250'	
C-6	228'	
C-7	141'	
C-8	269'	
C-9	134'	
C-10	75'	
C-11	345'	
COLL-B	1255'	
B-1	25'	
B-2	182'	
B-3	160'	
B-4	120'	
B-5	96'	
B-6	635'	
O-1	348'	(250' PL. autre plan)
	6826'	

TOTAL 3710'

DRAINS REQUIS (en pi.)										
	TUYAUX EN TERRE CUITE				TUYAUX EN MATIERE PLASTIQUE					
	DIAMETRE (en po.)				DIAMETRE (en po.)					
DESIGNATION	10	8	6	4	Terre cuite 10	8	6	4		
COLL "A"				410				410		
"B"				2675				2675		
"C"				6315				6315		
"D"				2885				2885		
"E"				2195				2195		
"F"				385				385		
"G"				3060				3060		
"H"				3230				3230		
TOTAUX				21,155				21,155		
GRAND TOTAL	21,155				21,155					