## MUNICIPALITÉ DE LA PAROISSE DE ST-HENRI DE LAUZON

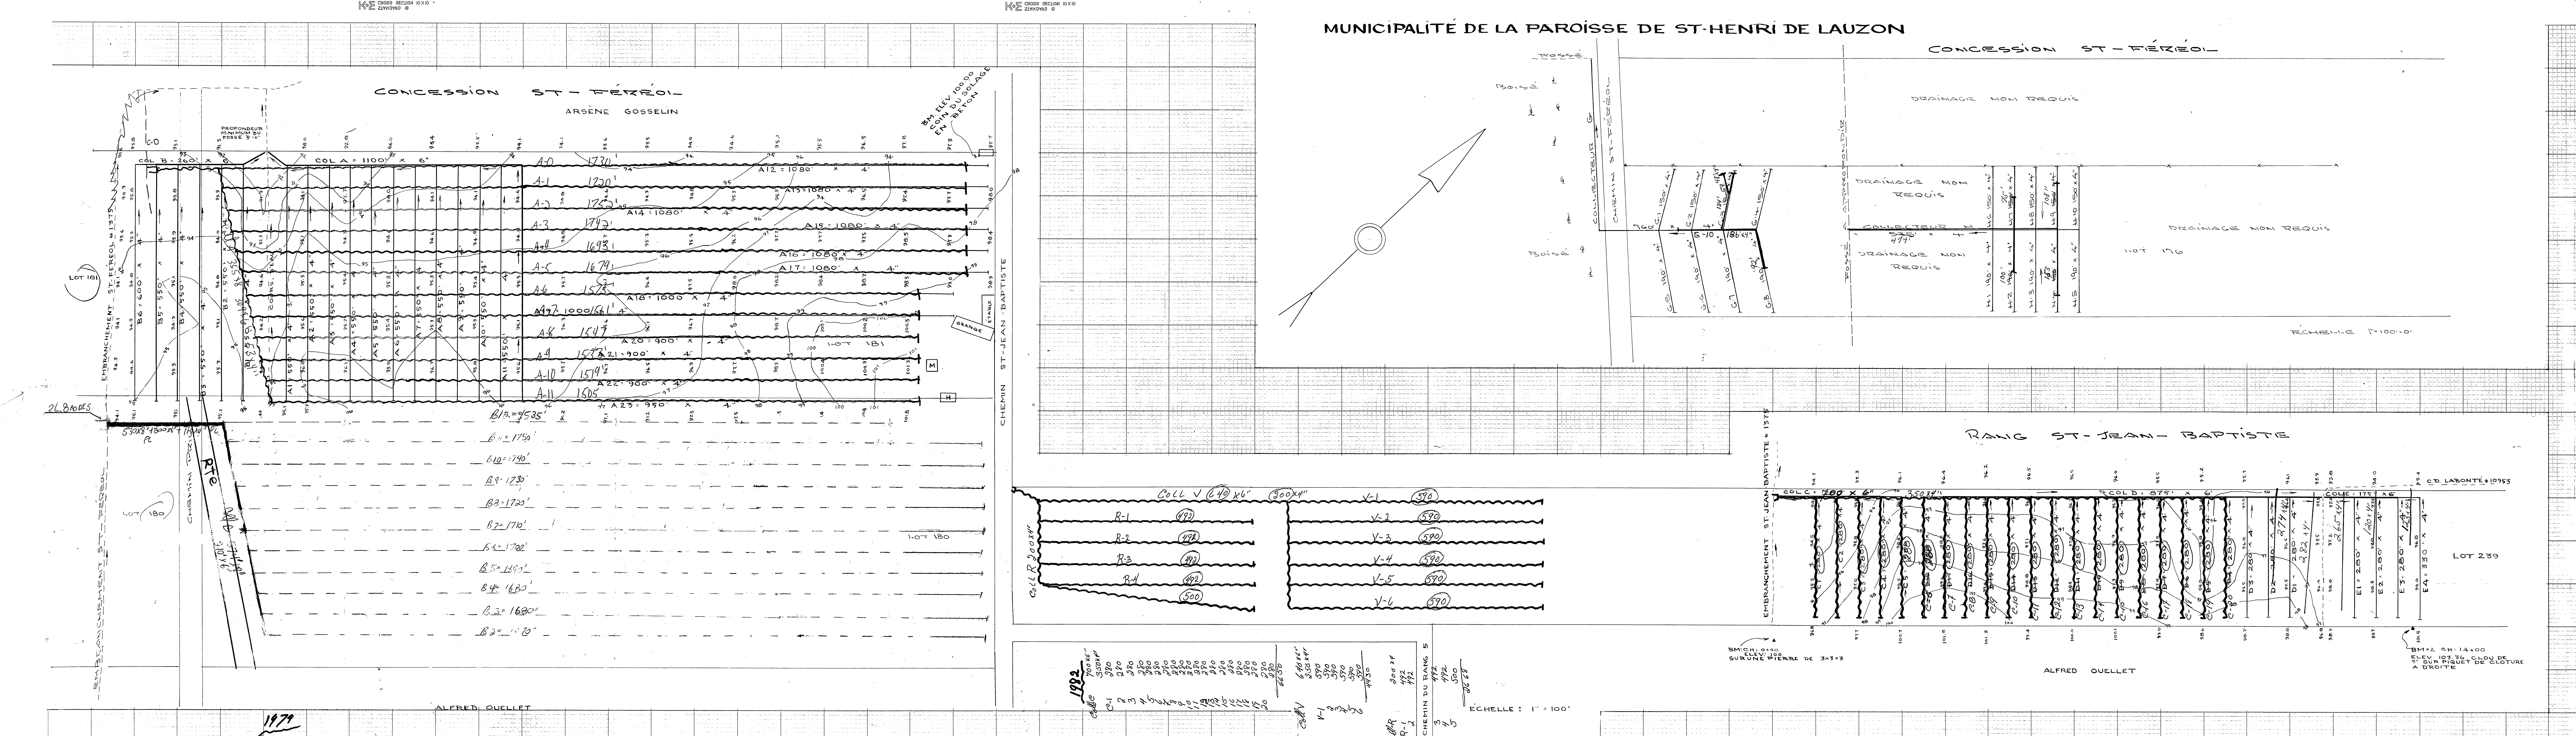
CONCESSION ST-FÉRÉOL
ARSÈNE GOSSELIN
COL A = 1100' x 6"
COL B
CHEMIN ST-JEAN-BAPTISTE
EMBRANCHEMENT ST-FÉRÉOL # 1375
BM. ELEV. 100.00 COIN DU SOLAGE BÉTON
ETABLE
GRANGE
LOT 180
LOT 181
Rte
CHEMIN PRIVÉ
CONCESSION ST-FÉRÉOL
DRAINAGE NON REQUIS
CHEMIN ST-FÉRÉOL
COLLECTEUR G
COLLECTEUR H
FOSSÉ À APPROFONDIR
LOT 176
ÉCHELLE 1" = 100'
COLL V 640 x 6" 200 x 4"
COLL R 200 x 4"
R-1 492
R-2 492
R-3 492
R-4 492
500
V-1 590
V-2 590
V-3 590
V-4 590
V-5 590
V-6 590
1982
CHEMIN DU RANG 5
ÉCHELLE : 1" = 100'
RANG ST-JEAN-BAPTISTE
EMBRANCHEMENT ST-JEAN-BAPTISTE # 1375
COL C = 700 x 6"
350 x 4"
COL D = 875' x 6"
BM: CH. 0+00 ELEV. 100 SUR UNE PIERRE DE 3x3x3
ALFRED OUELLET
LOT 239
CH. LABONTÉ # 10935
BM: CH. 14+00 ELEV. 102.96 CLOU DE 6" SUR POTEAU DE CLÔTURE À DROITE

ALFRED OUELLET

**1979**

Coll A 355' x 8"
309' x 6"
53' x 4"
A-0 = 1730'
A-1 = 1720'
A-2 = 1752'
A-3 = 1740'
A-4 = 1693'
A-5 = 1679'
A-6 = 1575'
A-7 = 1561'
A-8 = 1547'
A-9 = 1533'
A-10 = 1519'
A-11 = 1505'
Tot 20273'

Coll B = 574' x 8"
210' x 6"
B-2 = 1670 x 4"
- 3 = 1680 x 4"
- 4 = 1680' x 4"
- 5 = 1690 x 4"
- 6 = 1700 x 4"
- 7 = 1710 x 4"
- 8 = 1720 x 4"
- 9 = 1730 x 4"
- 10 = 1740 x 4"
- 11 = 1750 x 4"
- 12 = 1535' x 4"
TOTAL = 19389.

**1968**
DRAIN POSÉ 1,064' x 4"

**1970**

| | |
|---|---|
| Col. H | 474 |
| H-2 | 100 |
| H-4 | 153 |
| H-7 | 75 |
| H-9 | 108 |
| G-10 | 186 |
| G-8 | 92 |
| G-3 | 134 |
| G-9 | 48 |
| | 1370 |

COL. B
LATÉRAL B6
COLLECTEUR D
LATÉRAL D18
COLLECTEUR F
EMBRANCHEMENT ST-FÉRÉOL
FOND ACTUEL
6"Φ
4"Φ
FOND DU FOSSÉ

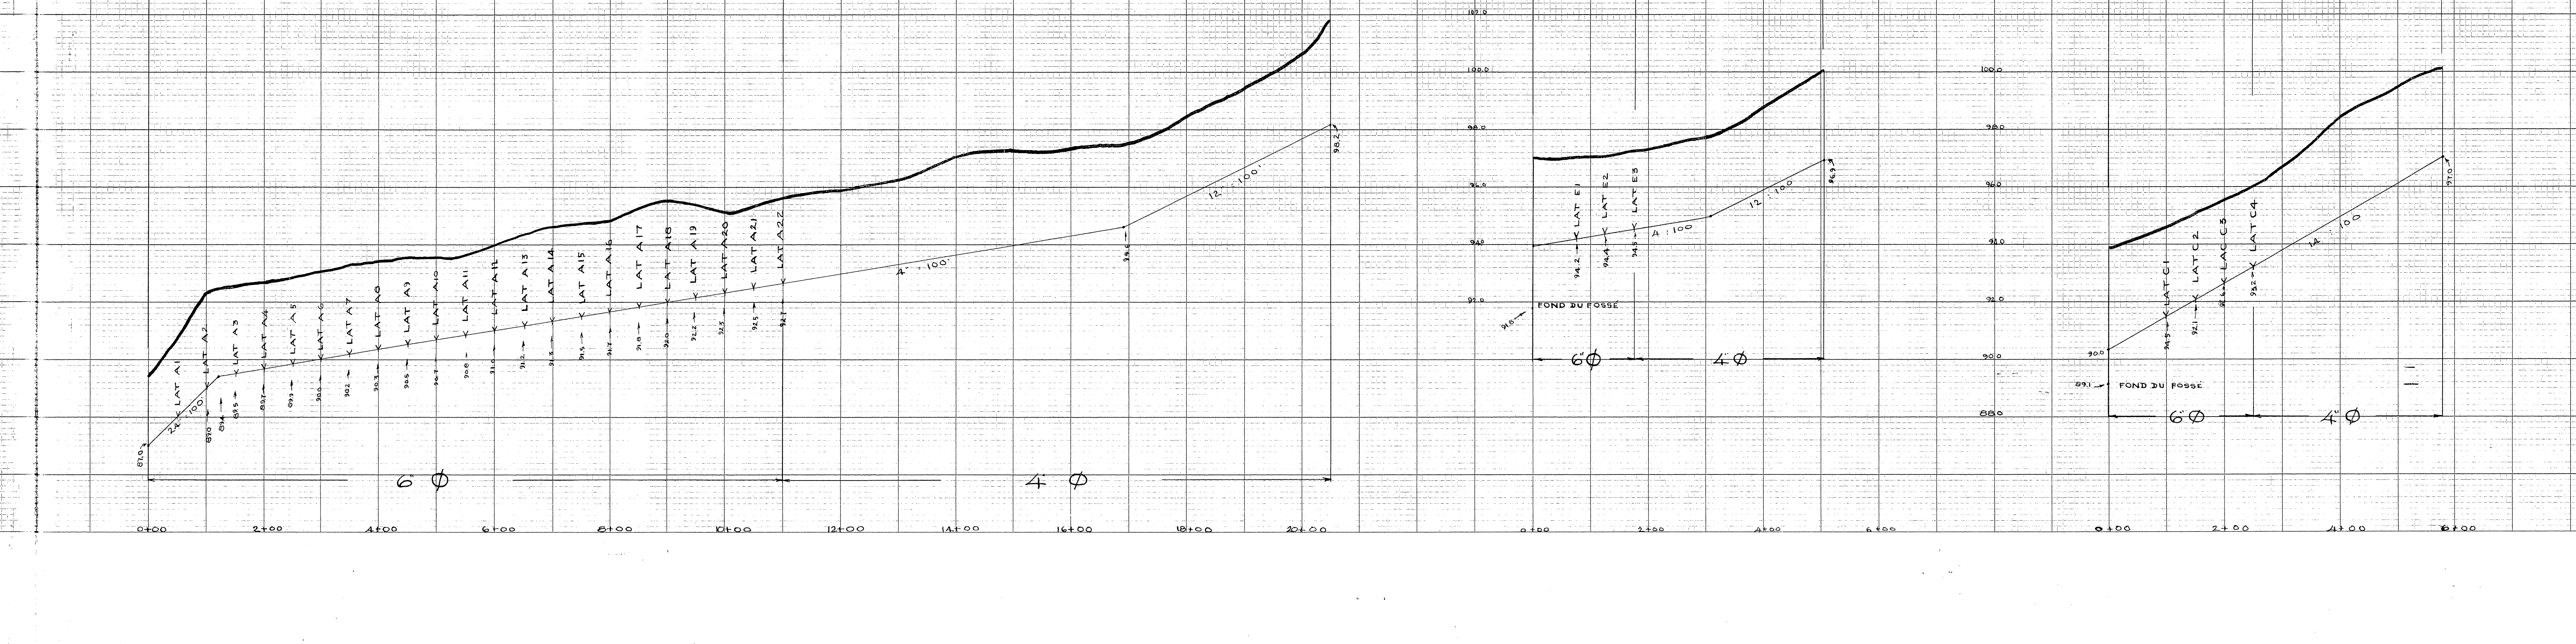
LECTEUR A
LATÉRAL A23
COL E
LAT. F
COL C
LAT. C5
6"Φ
4"Φ
FOND DU FOSSÉ

| | DRAINS REQUIS | | DRAINS INSTAL. | |
|---|---|---|---|---|
| DESIGNATION | 6" | 4" | 6" | 4 |
| COLLECTEUR A | 1100 | 18180 | | |
| " " B | 260 | 3350 | | |
| " " C | 250 | 1450 | | |
| " " D | 875 | 5090 | | |
| " " E | 175 | 1170 | | |
| COLLECTEUR F | 1240' | 18730' | | |
| " " G | | 2120' | | |
| " " H | | 2235' | | |
| | | | | |
| TOTAL | 3900' | 52,325' | | |
| GRAND TOTAL | 56,225' | | | |

PROFONDEUR MINIMUM DES DRAINS 30"
DEMANDE DU 14 SEPTEMBRE 1964

### LÉGENDE

CHANGEMENT DE PENTE ▲
BM. (POINT DE REPAIRE) ▲
REGARD & PUISARD &
LIGNE DE COTEAU
C-D – FOSSÉ - - - - - -
DRAIN PROJETÉ ———
" EXISTANT - - - - - -
LIGNE DE CONTOUR ~40~

ECHELLE: PLAN = 1" = 100'
VERT : 1" = 2'-0
HORIZ : 1" = 100'

Division de
L'HYDRAULIQUE
AGRICOLE

Ministere de **L'AGRICULTURE**
et de la **COLONISATION**
PROVINCE DE QUÉBEC

## DRAINAGE SOUTERRAIN

MARTIN LAROCHELLE

FERME ~~CHARLES-HENRI LABONTÉ~~
MUNICIPALITÉ DE LA PAROISSE ST-HENRI DE LAUZON
COMTÉ DE LEVIS
DISTRICT ÉLECTORAL DE LÉVIS
RELEVÉ PAR J. GAGNON — PRÉPARÉ PAR: J. GAGNON
TRACÉ PAR G. LAFLAMME — REVISÉ PAR: Michel Larochelle ing.

**PLAN No S-~~3759~~** FEUILLE 1 DE 1

APPROUVÉ PAR S-2102-181-7 J. Bibeau Ing.
CHEF DU DISTRICT N°2
QUÉBEC LE 1 JUIN 1966

RÉVISION LE 21-10-70 Jacques Vézina ing.

Référence

19068 LAROCHELLE MARTIN-1-

S-3759