1992
T. 16780'
voir S-6766B

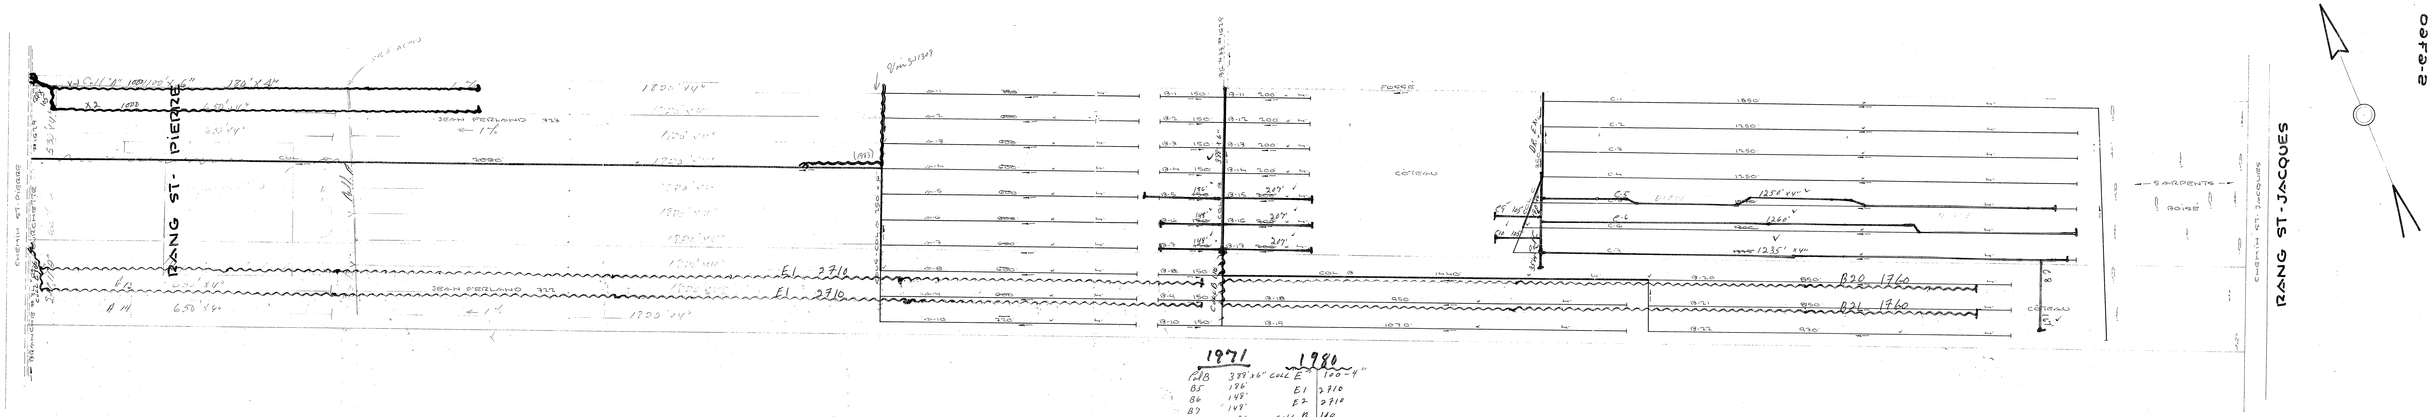

1971		1980	
Coll B	339'x6"	Coll E	100'-4"
B5	184'	E1	2710
B6	148'	E2	2710
B7	148'	Coll B	140
B15	207'	B20	1760
B16	207'	B21	1760
B17	207'		
Coll C	190'x6"	Total	9150
Coll C	35'		
C5	1250'		
C6	1260'		
C7	1235'		
C9	167'		
C9	105'		
C10	105'		
Tot.	5938'		

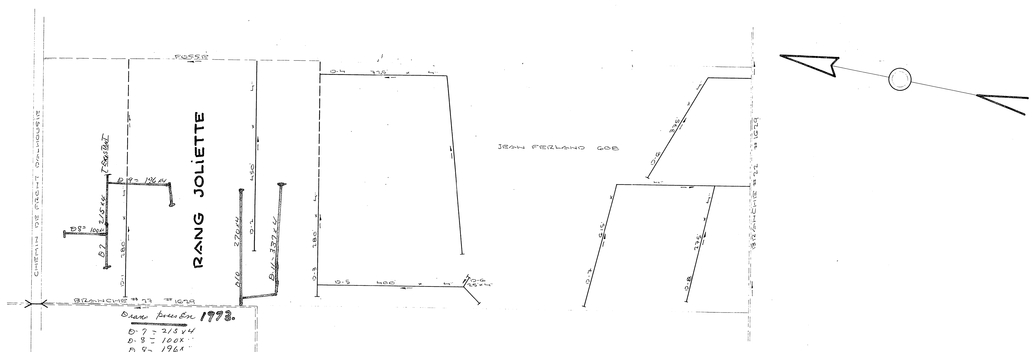

Bassin versant 1973.
D.7 = 218 x 4"
D.8 = 100 x "
D.9 = 196 x "
D.10 = 370 x "
D.11 = 337 x "
1118 x 4"

LÉGENDE
CHEMIN - ROUTE
C.D. - FOSSÉ
DRAINS REQUIS
" EXISTANTS

ÉCHELLE : 1" = 100'-0"

LOT 722-723 ST PIERRE

Plaque

	8"	6"	4"
Coll "A"	1030	130	13070

	TABLE			
	DRAINS REQUIS		DRAINS INSTALL	
DÉSIGNATION	6"	4"	6"	4"
COLLECTEUR A	~~[illegible]~~	~~[illegible]~~		
COLLECTEUR B	1440	7890		
COLLECTEUR C	350	9445		
LATÉRAUX D		3455		
TOTAL	4100	19800		
GRAND TOTAL	~~[illegible]~~	23900		

PROFONDEUR MINIMUM DES DRAINS 130
DEMANDE DU 15 SEPTEMBRE 1967

Ministère de L'AGRICULTURE et de la COLONISATION
L'HYDRAULIQUE AGRICOLE
PROVINCE DE QUÉBEC

DRAINAGE SOUTERRAIN
FERME JEAN FERLAND
MUNICIPALITÉ DE LA PAROISSE DE ST-ANSELME
COMTÉ DE DORCHESTER
DISTRICT ÉLECTORAL DE DORCHESTER
RELEVÉ PAR H. VIERRET — PRÉPARÉ PAR H. VIERRET
DESSIN PAR P. MERCIER d.t. — REVISÉ PAR [illegible]

PLAN Nos S-6760 | FEUILLE 1 DE 1

APPROUVÉ PAR [illegible] CHEF DU DIVISION
QUÉBEC LE 14 JANVIER [illegible]

MINISTÈRE DE L'AGRICULTURE
Service Hydraulique Agricole
100, RUE ST-JEAN, ST-ISIDORE
CTE BEAUCE. — 625 293 26063 PATINAGE [illegible]