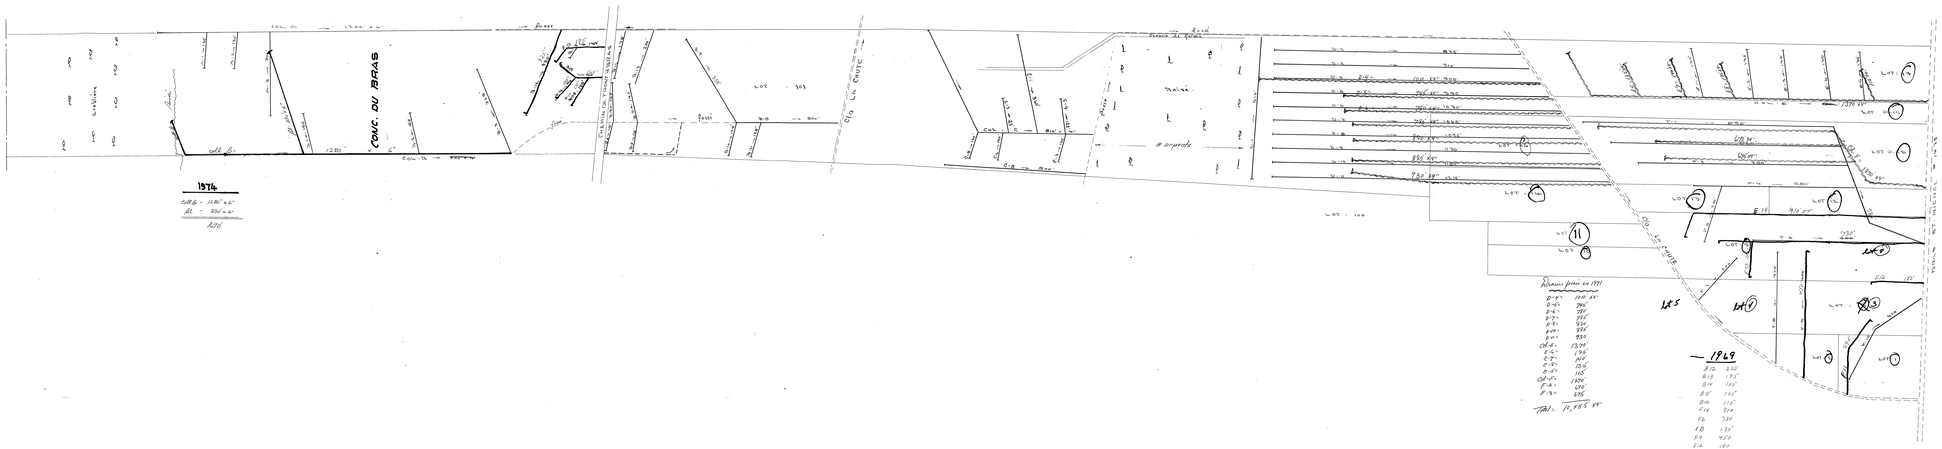

DESIGNATION	DRAIN PRINCIPAL 6"	4"	DRAIN LATERAL 6"	4"
COLLECTEUR A		1,760'		
" B		2,514		
" C		2,450		
LATERAUX D		15,752		
COLLECTEUR E		1,600		
" F		28,244		
TOTAL		52,320		
GRAND TOTAL		52,320'		

DISTRIBUTION DES DRAINS DE 38 ½"
DRAINS DE 2½" - 30 M - 1969

LÉGENDE

CHEMIN - ROUTE	
C.Ch - TERRE	
RUISSEAU - COULEE	
DRAINS PRINCIPAUX	
RAMBARDE	

Voir feuille 2

RÉFÉRENCE

ECHELLE : 1" = 100'-0"

HYDRAULIQUE AGRICOLE	Ministère de L'AGRICULTURE et de la COLONISATION PROVINCE DE QUÉBEC
DOMAINE ~~RAILROAD~~ ~~LIONEL DION~~	RÉJEAN LAPRÉRIE ~~Railroad~~ Parent
FERME	
MUNICIPALITÉ DE LA PAROISSE DE ST GERARD	
ST PROSPER - COMTÉ DE DORCHESTER	
District Electoral de Dorchester	
Relevé par	Dessiné par
Dessin par	Revisé par
PLAN No S-7975	FEUILLE 1 DE 1
APPROUVÉ PAR	CHEF DU SERVICE DES
QUÉBEC	LE 15 JUILLET 1975

19075 LAPRERIE GERARD