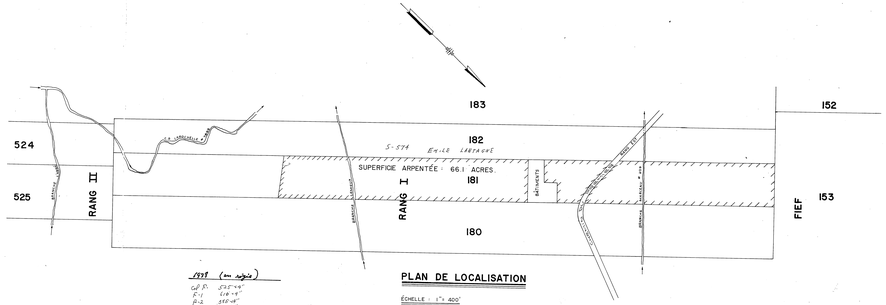

PLAN DE LOCALISATION

ÉCHELLE : 1" = 400'

DÉSIGNATION	DRAINS REQUIS						
	POTERIE			POLYÉTHYLÈNE			
	8"	6"	4"	10"	8"	6"	4"
A			7140				7140
B			5650				5650
C		3000	3310			700	3610
D			4970				4970
E			5640			220	5320
F		865	8280			225	8505
G			7810			1165	7845
TOTAL		3865	53300			1550	52350
GRAND TOTAL	53865 PI. LIN.			55865 PI. LIN.			

NOTE : IL EST RECOMMANDÉ DE COUVRIR LES DRAINS D'UN MATÉRIAU FILTRANT.

CE PLAN RÉPOND A LA DEMANDE DU 28-5-71

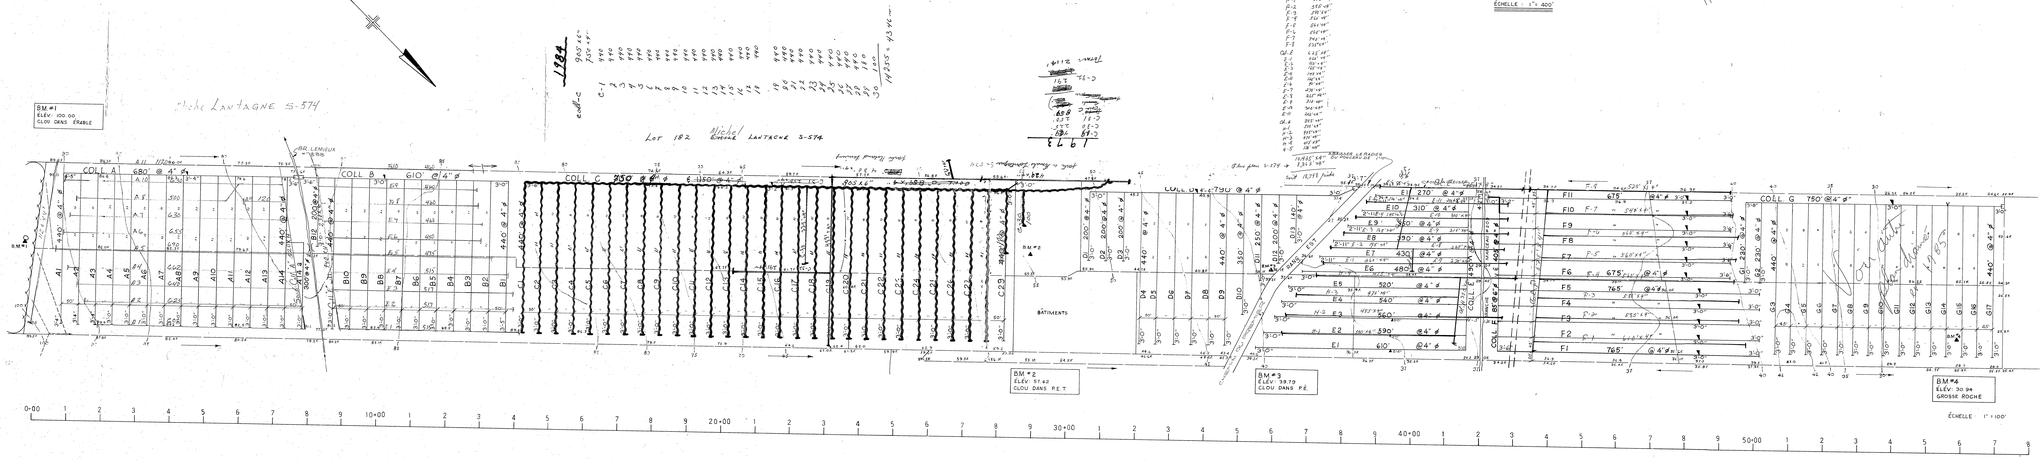

LÉGENDE

CHANGEMENT DE PENTE		POINT DE REPÈRE DE NIVEAU	BM A
REGARD		BOUCHE DE DÉCHARGE	
LIGNE DE COTEAU	COTEAU	LIGNE DE CONTOUR	
DRAINS PROJETÉS		DRAINS EXISTANTS	

GROLEAU, de GUISE & ASSOCIÉS
INGÉNIEURS-CONSEILS MONTREAL

HYDRAULIQUE AGRICOLE — *Ministère de* L'AGRICULTURE *et de la* COLONISATION

DRAINAGE SOUTERRAIN
~~ROLAND LEMIEUX~~

FERME	
MUNICIPALITÉ	ST-GERVAIS ET PROTAIS (PAR)
COMTÉ	BELLECHASSE
DISTRICT ÉLECTORAL	BELLECHASSE
RELEVÉ PAR	L. DEMERS
PRÉPARÉ PAR	B. MARTINEAU
TRACÉ PAR	B. PERRON
REVISÉ PAR	Bertrand Martineau

PLAN No S-~~577~~-4 | FEUILLE | DE |

APPROUVÉ PAR — CHEF DU DISTRICT No 6 — LE 15 AVRIL 1975

GROLEAU

RÉFÉRENCE
19025 - LANTAGNE MICHEL (1)